
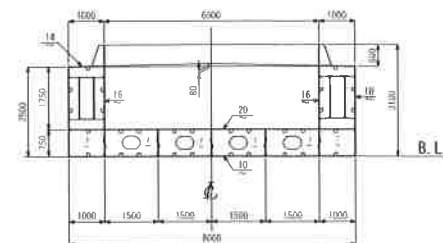


**HISTORY**


平成10年 7月18日 完成図とす。

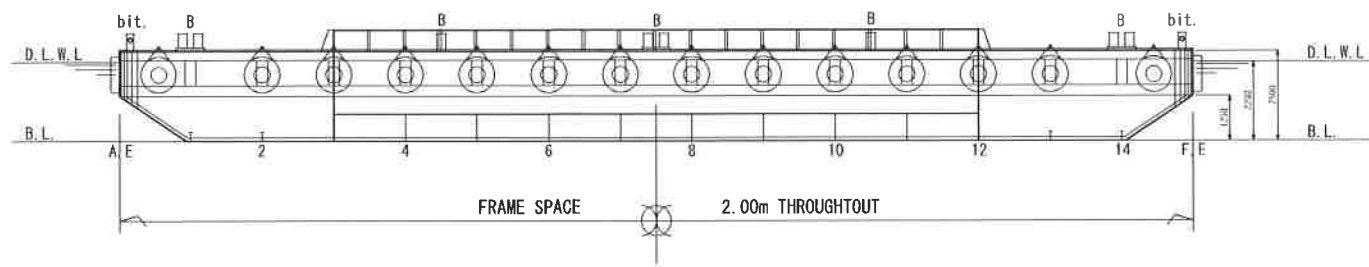

**PRINCIPAL PARTICULARS**

LENGTH (O.A)	30.00M
BREADTH (MLD)	8.00M
DEPTH (MLD)	2.50M
DRAFT (MLD)	2.20M
CARGO HOLD CAPACITY	250 M <sup>3</sup>

船名 KM-306 (S-385)  
KM-307 (S-386)

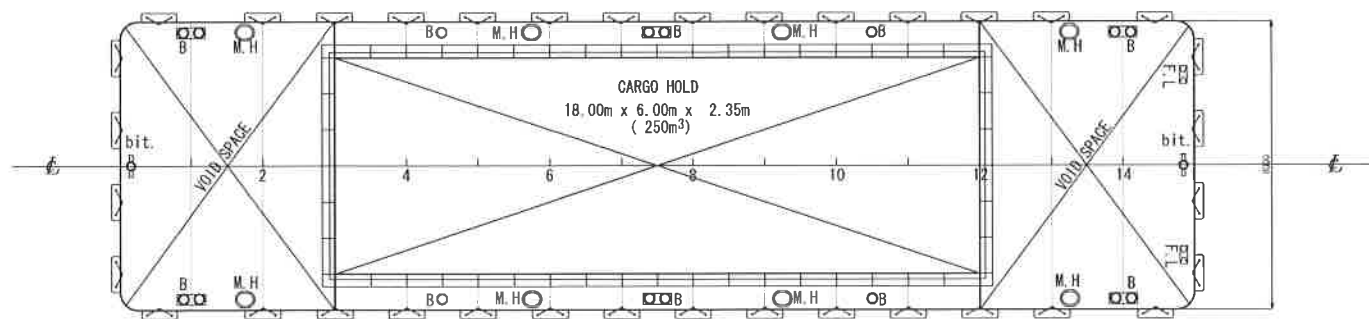

S-385, S-386 250M<sup>3</sup>積 ボックスバージ

一 般 配 置 図

1998. 07. 18      1/100      G-0010

**ISB** 株式会社 アイ・エス・ビー  
造船&エンジニアリング